

Województwo: dolnośląskie  
 Powiat: legnicki  
 Jednostka: 020903\_2, Rokitnica  
 Oznaczenie: 0010, Krotoszyce  
 Data: GK.6540.1103.2014  
 Długość: 768

# Inwentaryzacja powykonawcza boiska i przyłączy

Skala 1:1000, sekcja 452.332.033

Starostwo Powiatowe  
 w Legnicy  
 pl. Słowiański 1  
 64-220 Legnica


POWIATOWY INSPEKTORAT  
 NADZORU BUDOWLANEGO  
 w Legnicy

ZAZNACZENIE  
 ZGODNOŚĆ

eANN - 401,00 m  
 wA32 - 56,3 m  
 ks160 - 43,3 m

1	wioślarnia_1394x838x934	1
2	orbitrek eliptyczny_1461x577x1646	1
3	rower_1119x570x1310	1
4	krzesło wyciskanie siedząca_2290x665x2012	1

- graniczna działki
- proponowana powierzchnia do zainwestowania
- strefa bezpieczeństwa dla urządzenia wskazana przez producenta

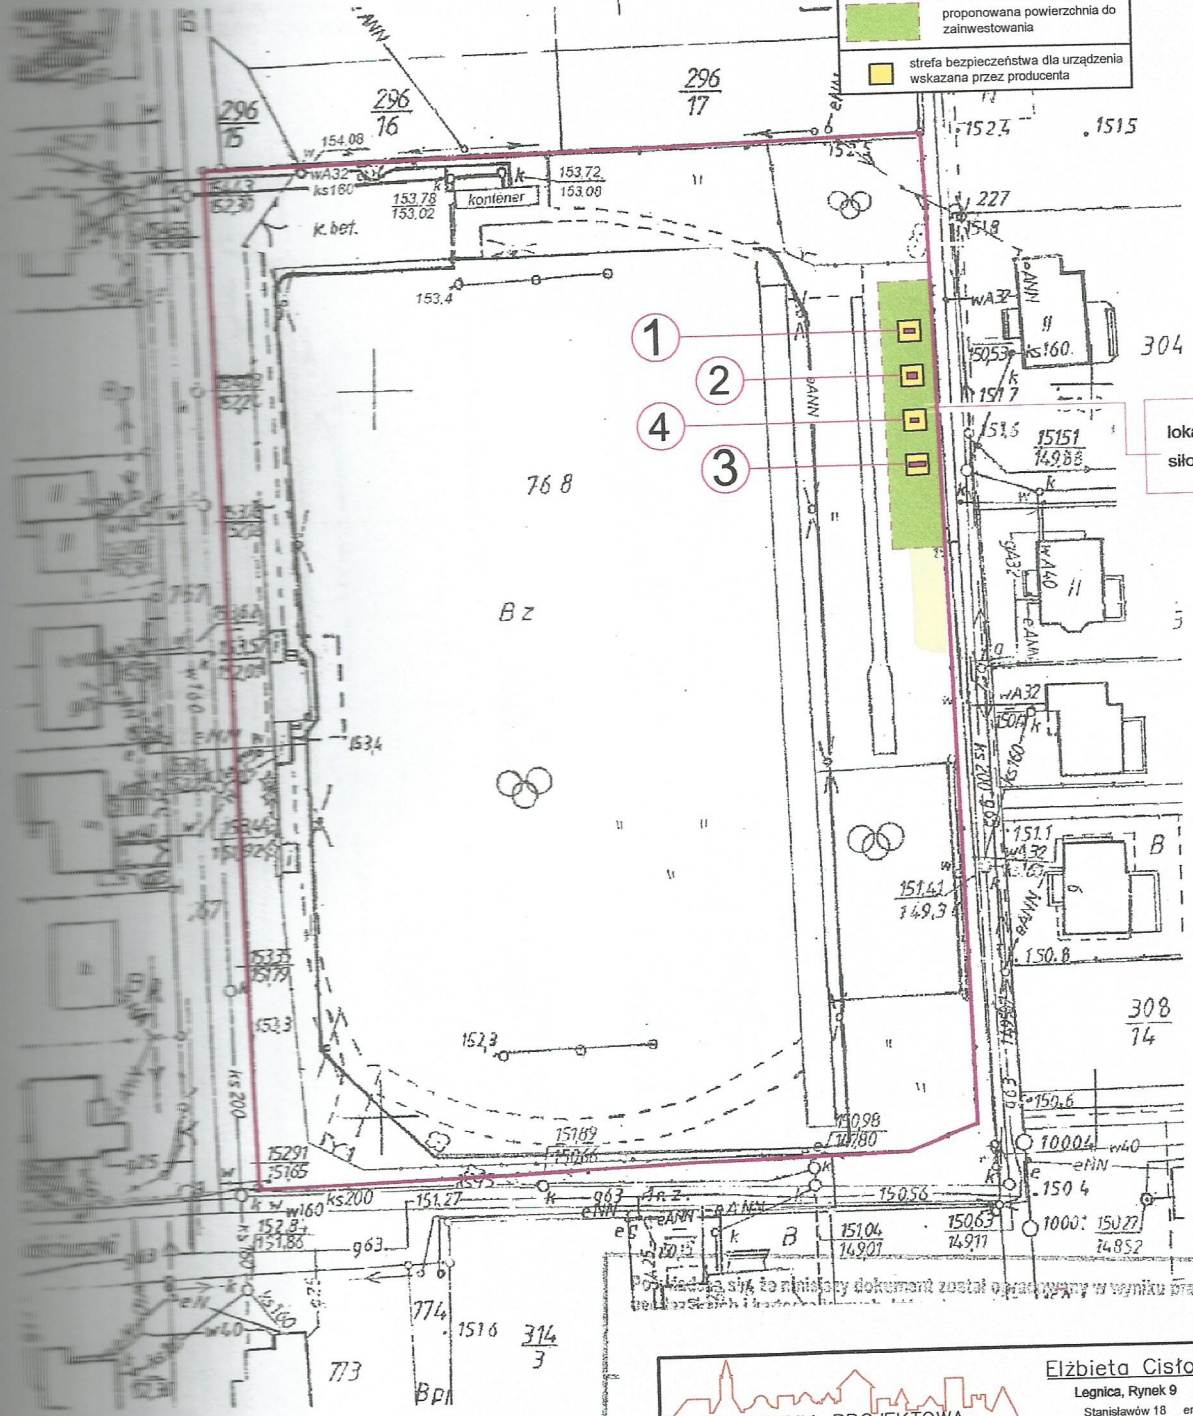

lokalizacja urządzeń  
 siłowni zewnętrznej

Podpisano się, że niniejszy dokument został opracowany w wyniku prac

Wykonano dnia 17.09.2014r.

**PRACOWNIA PROJEKTOWA**

**Elżbieta Cisło-Grzybowska**  
 Legnica, Rynek 9 tel. 601097537  
 Stanisławów 18 email: ecis@interia.pl

---

Objekt: **BOISKO**      Temat: **PROJEKT ZAGOSPODAROWANIA**

Adres: **obwód Krotoszyce, gmina Krotoszyce**

---

Działki objęte inwestycją: **dz. nr 768**

---

Projektanci: \_\_\_\_\_      Podpisy: \_\_\_\_\_

mgr inż. arch. **Elżbieta Cisło-Grzybowska**      architekt

upr. proj. 3998/Lw      DS-0132

Uprawnienie do wykonywania i nadzoru nad budowlami bez ograniczeń w zakresie architektury i inżynierii budowlanej

---

Tytuł rysunku: **RZUT**

Skala: **1:1000**      Nr rysunku: **1.**

Data: **marzec 2015r.**

prawa autorskie zastrzeżone

**GEO-RTS**  
 USŁUGI GEODEZYJNE I PROJEKTOWE  
 KUCJA MAŁEC  
 50-570 Złotoryja, pl. Podwale 11  
 tel. 6041358304 REGON 142678535  
 tel. 504-128-402